


内容をご確認の上、
どちらか1つに✓を入れて下さい。

記入例

電子申請の場合は、現地検査の際に、市職員の書き込み用図面を1部ご用意ください。
紙申請の場合は、検査前日の午前中までに市下水道課に図面を3部提出してください。

別記様式第1号の3
(A3印刷)

配置図 (確認申請用図面 検査用図面・竣工図面) ※どちらかの□に✓を入れてください。

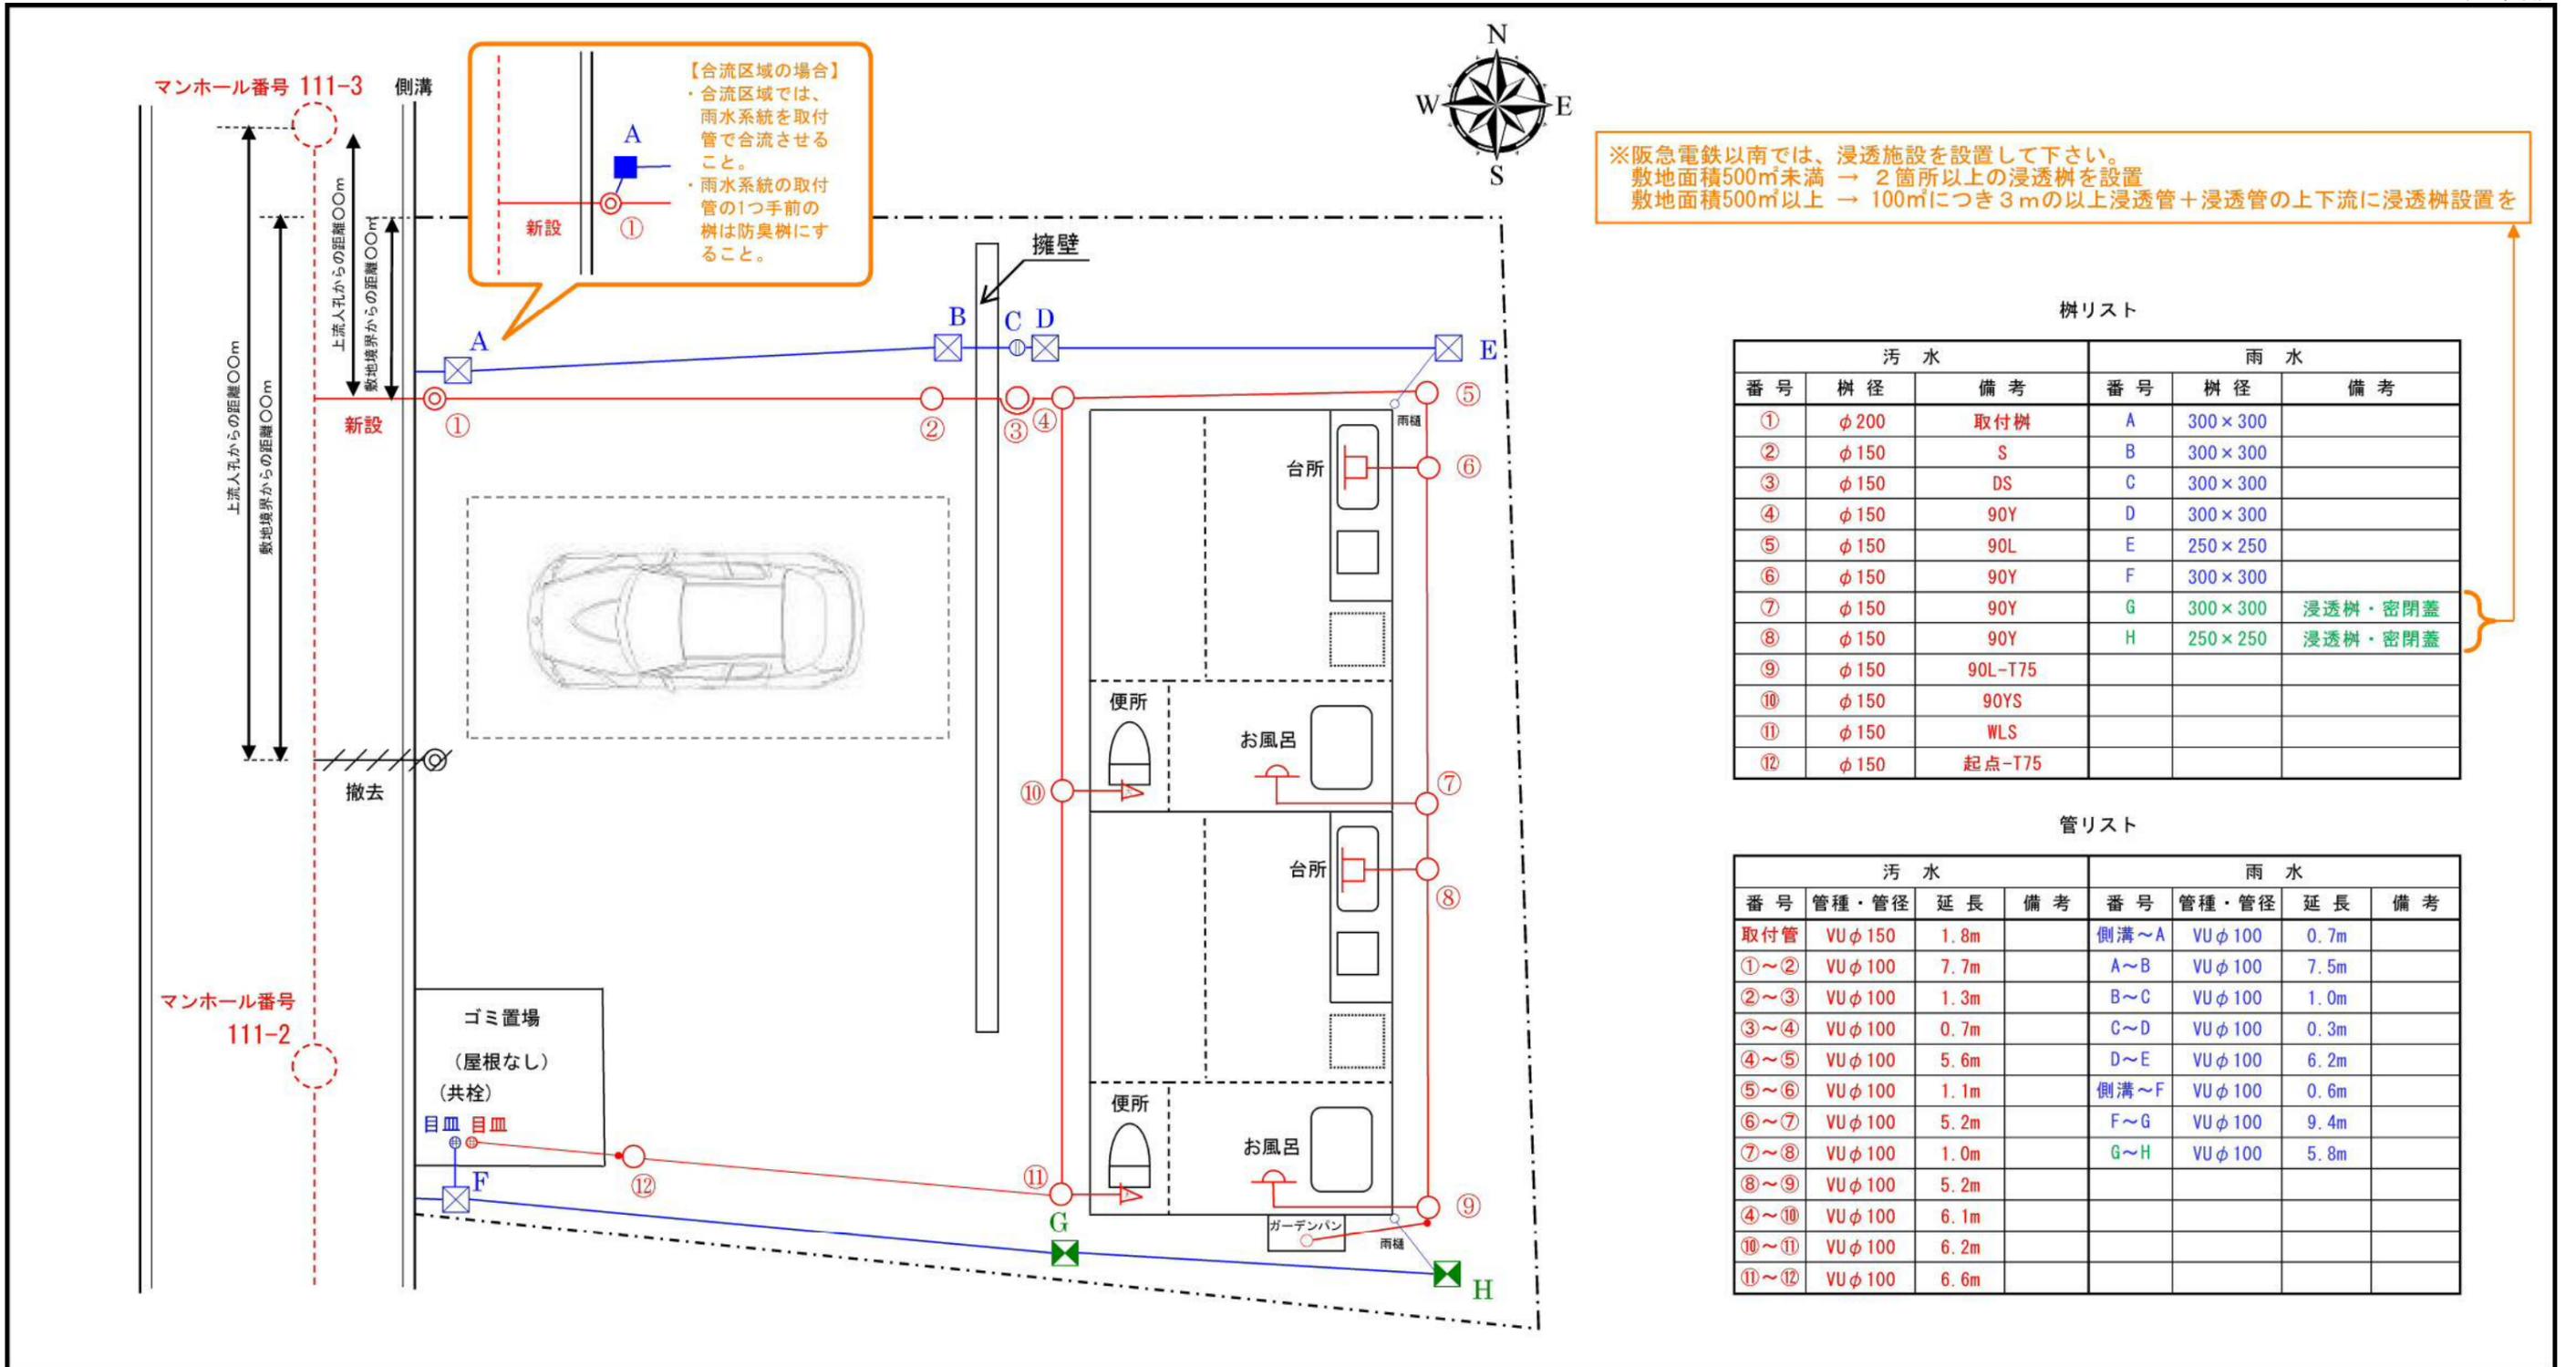

樹リスト

汚水			雨水		
番号	樹径	備考	番号	樹径	備考
①	φ 200	取付樹	A	300×300	
②	φ 150	S	B	300×300	
③	φ 150	DS	C	300×300	
④	φ 150	90Y	D	300×300	
⑤	φ 150	90L	E	250×250	
⑥	φ 150	90Y	F	300×300	
⑦	φ 150	90Y	G	300×300	浸透樹・密閉蓋
⑧	φ 150	90Y	H	250×250	浸透樹・密閉蓋
⑨	φ 150	90L-T75			
⑩	φ 150	90YS			
⑪	φ 150	WLS			
⑫	φ 150	起点-T75			

管リスト

汚水				雨水			
番号	管種・管径	延長	備考	番号	管種・管径	延長	備考
取付管	VU φ 150	1.8m		側溝～A	VU φ 100	0.7m	
①～②	VU φ 100	7.7m		A～B	VU φ 100	7.5m	
②～③	VU φ 100	1.3m		B～C	VU φ 100	1.0m	
③～④	VU φ 100	0.7m		C～D	VU φ 100	0.3m	
④～⑤	VU φ 100	5.6m		D～E	VU φ 100	6.2m	
⑤～⑥	VU φ 100	1.1m		側溝～F	VU φ 100	0.6m	
⑥～⑦	VU φ 100	5.2m		F～G	VU φ 100	9.4m	
⑦～⑧	VU φ 100	1.0m		G～H	VU φ 100	5.8m	
⑧～⑨	VU φ 100	5.2m					
④～⑩	VU φ 100	6.1m					
⑩～⑪	VU φ 100	6.2m					
⑪～⑫	VU φ 100	6.6m					

設備場所	芦屋市 ○○ 町 ○ 番 ○ 号	芦屋市下水道排水設備指定工事店		排水設備の凡例 ・既設の排水設備 ・汚水系統の排水設備 ・雨水系統の排水設備 ・雨水系統(浸透施設)の排水設備 破線 --- 赤 --- 青 --- 緑 ---	第 ここは、芦屋市の記入欄のため、申請者は何も記入しないで下さい。 号
申請者名	芦屋 花子	店名	芦屋排水設備株式会社		
		代表者名	小林 三葉		
		責任技術者名	黒松 太郎		号