

本申請は、電子申請に対応しています。
電子申請のフォーマットに必要事項を
入力すると、本申請書が自動的に作成
され、市に提出されます。

記入例

別記様式第1号

令和6年 7月 1日

排水設備等工事計画確認申請書

(申請先)

芦屋市長 宛

(申請者)

〒000-0000

住所 芦屋市〇〇町〇番〇号

氏名 芦屋 花子

(法人の場合は名称・代表者の氏名)

電話 0797 - 0000 - 0000

申請者の住所、氏名、
電話番号を記入して下さい。

内容をご確認の上、
✓を入れて下さい。

☒ 芦屋市下水道条例第4条に基づき、次のとおり申請します。

排水設備の設置場所の住所(住居表示)
を記入して下さい。

設備場所	芦屋市 〇〇町〇番〇号			
下水道排除方式	☒ 分流式 ☐ 合流式 (敷地内分流、取付桝にて合流)			
取付管	工種 (既設・新設・改修・撤去)	口径 (Φ〇〇mm)	箇所 (本)	取付管工事の方法 (16条申請・負担金等)
	新設	φ150mm	1本	16条申請
	撤去	φ150mm	1本	16条申請
添付書類	① 位置図 ② 配置図 3 その他 ()			
土地・排水設備の 所有状況	☒ 申請者自身が本申請に関する土地・排水設備を所有している。			
	☒ 本申請に関する土地・排水設備の所有者から使用の承諾を得ている。 ☐ その他 ()			
芦屋市下水道 排水設備指定工事店 (施工責任者)	店名	芦屋排水設備株式会社		
	所在地	芦屋市〇〇町〇番〇号		
	代表者名	小林 三葉		
	責任技術者名	黒松 太郎		
	電話	0797 - 0000 - 0000		
備考				

既設
取付管や新設
取付管の
情報を記入
して下さい。

提出する
添付書類に
○をつけて
下さい。

✓を
入れて
下さい。

指定
工事店の
情報を
記入
して下さい。

他人の土地や排水設備を使用する場合は、
使用承諾を得て工事を行って下さい。

(芦屋市記入欄)

ここより下は、芦屋市の記入欄のため、申請者は何も記入しないで下さい。

【確認申請決裁欄】

課長	課長補佐	係長	係員	係員

【検査決裁欄】

課長	課長補佐	係長	係員	係員

確認済日	検査済日	確認番号	排水設備番号
.	.		町 第 号

記入例

位置図

別記様式第1号の2

設備場所	芦屋市 ○○ 町 ○ 番 ○ 号	芦屋市下水道排水設備指定工事店	
申請者名	芦屋 花子	店 名	芦屋排水設備株式会社
		代 表 者 名	小林 三葉
		責任技術者名	黒松 太郎

⑦

A 町

⑧

喫茶N川

④

S 元
マンション

⑥

K 津
T 林
F 山

O 坂
M 本
T 木
N 村
U 家
Y 井
M 原

⑤

I 崎 ②
B 町
U 銀行

③

M 浦
S 藤

④

⑤


申請地

(芦屋市記入欄)	
確 認 番 号	排水設備番号
第	ここは、芦屋市の記入欄のため、申請者は何も記入しないで下さい。
	号

内容をご確認の上、
どちらか1つに✓を入れて下さい。

記入例

配置図 (☒ 確認申請用図面 ☐ 検査用図面・竣工図面) ※どちらかの□に✓を入れてください。

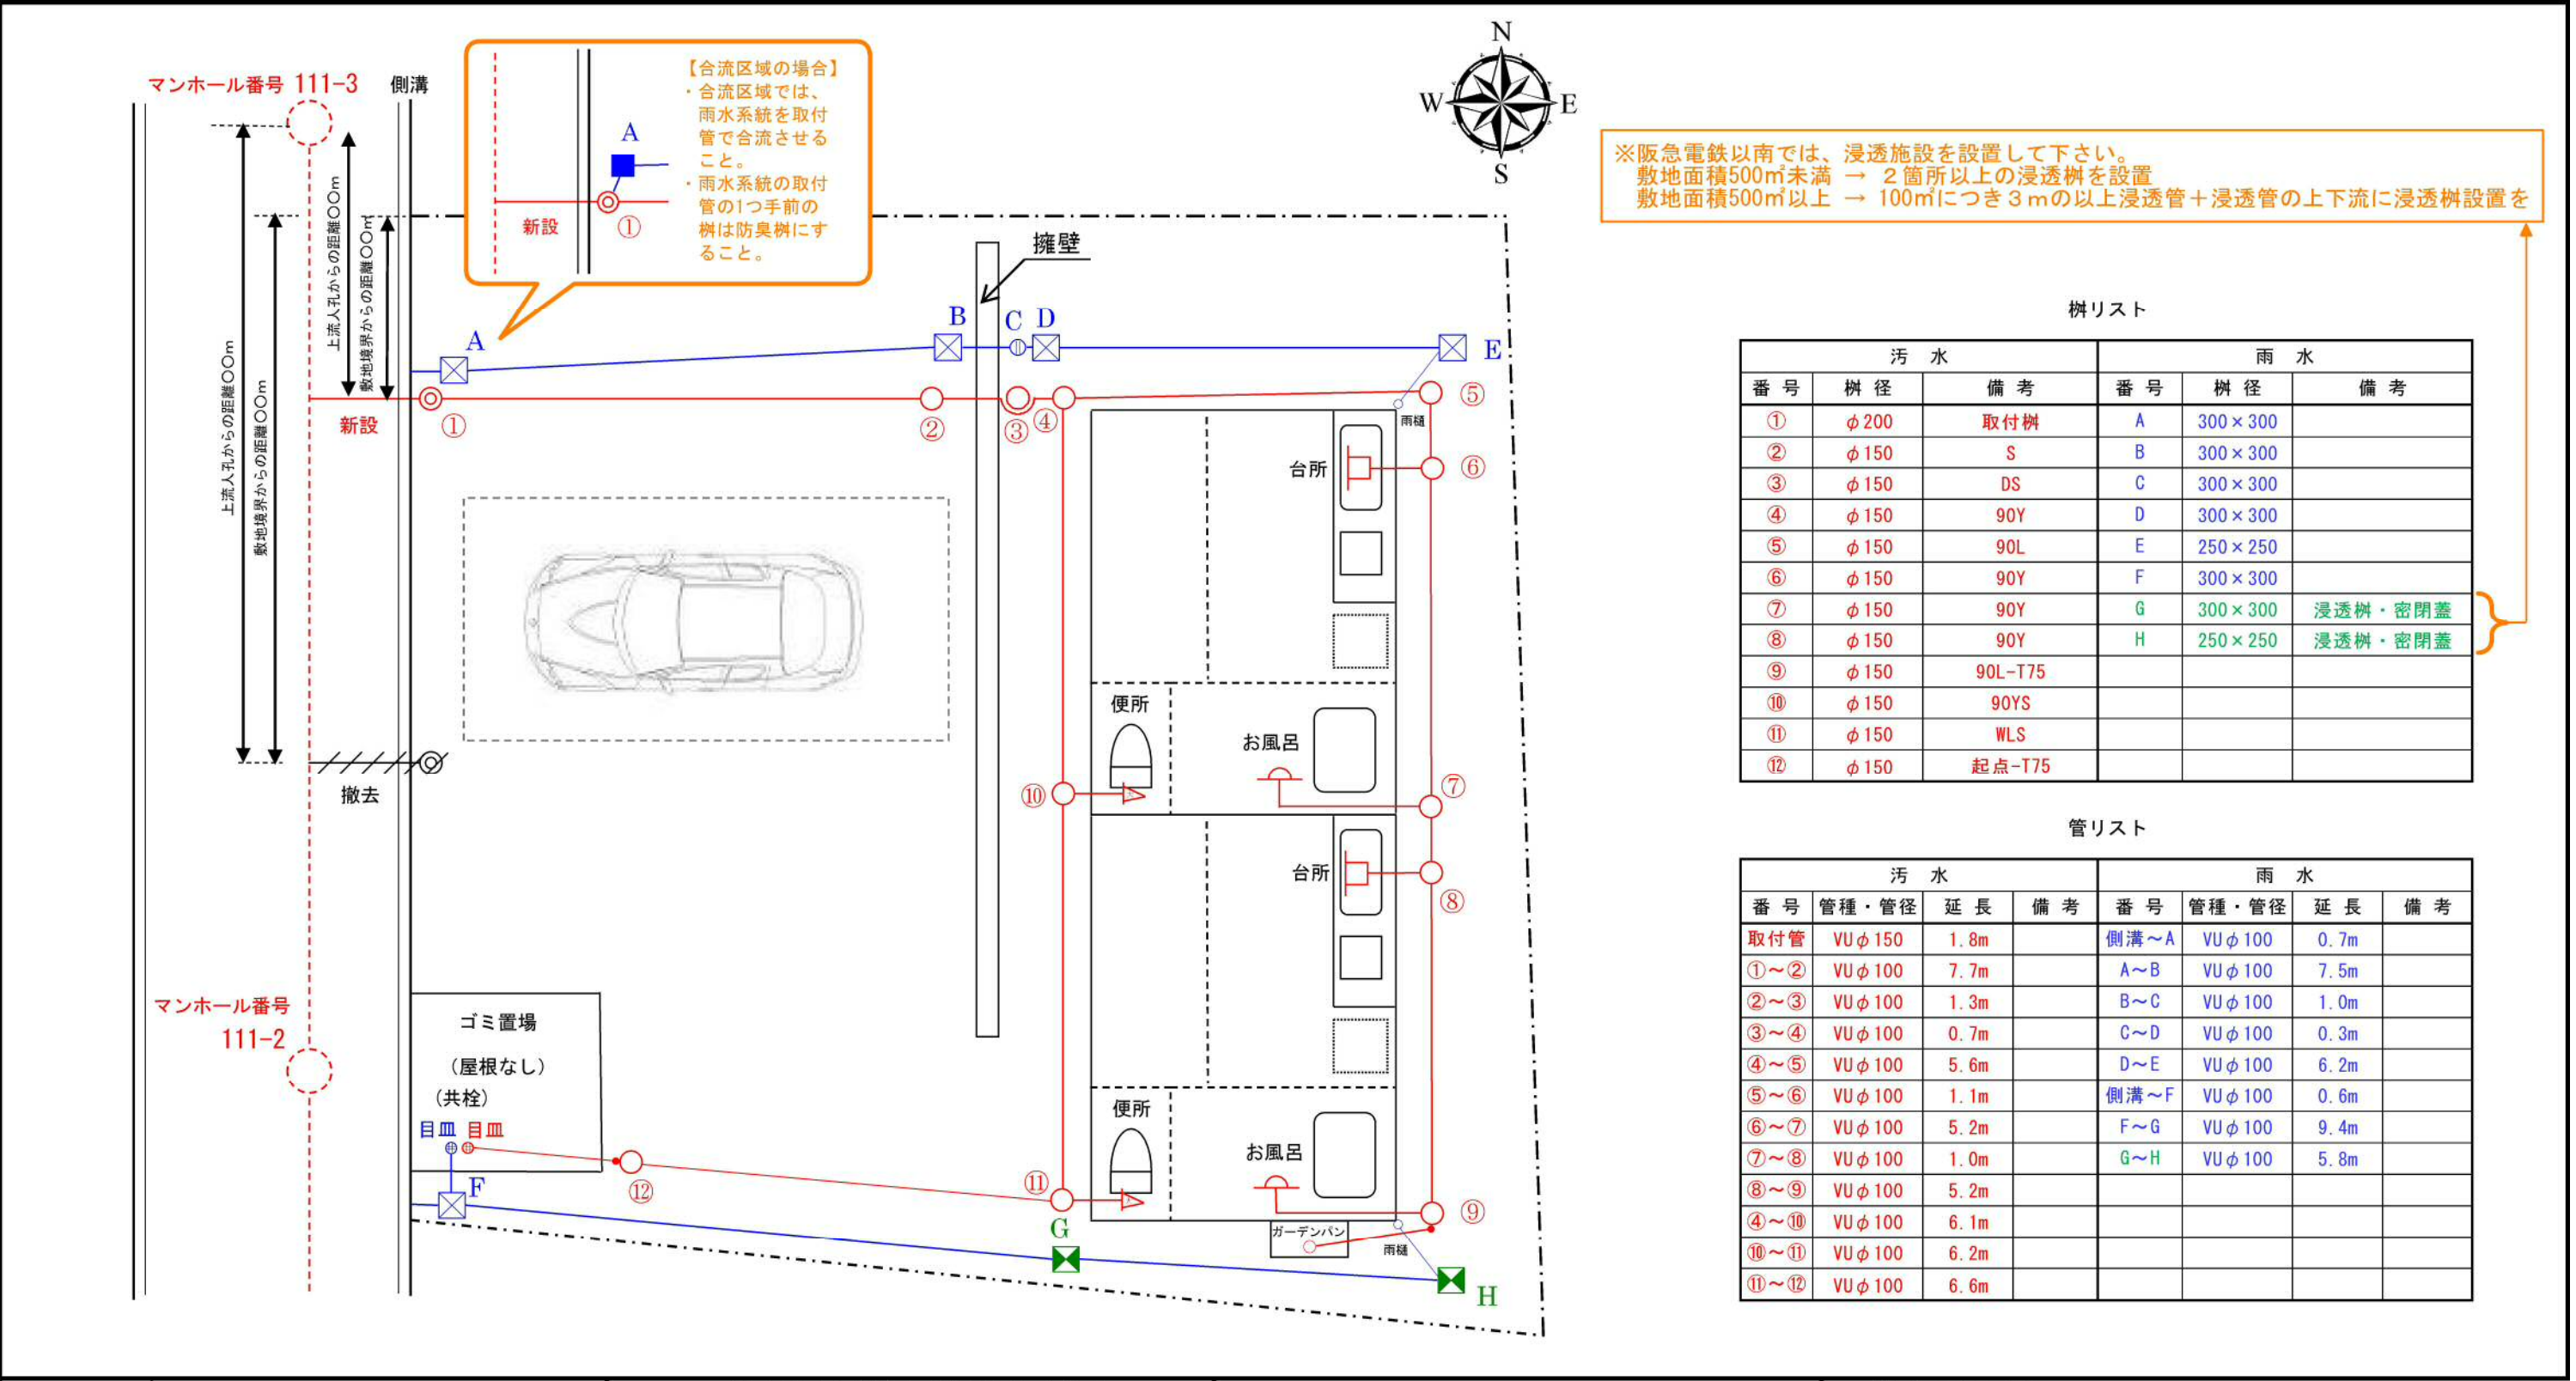

設備場所	芦屋市 ○○ 町 ○ 番 ○ 号	芦屋市下水道排水設備指定工事店		排水設備の凡例 ・既設の排水設備 ・汚水系統の排水設備 ・雨水系統の排水設備 ・雨水系統(浸透施設)の排水設備 破線 --- 赤 --- 青 --- 緑 ---	(芦屋市記入欄)		
申請者名	芦屋 花子	店 名	芦屋排水設備株式会社		第	確 認 番 号 ここは、芦屋市の記入欄のため、 申請者は何も記入しないで下さい。	号
		代 表 者 名	小林 三葉				号
		責 任 技 術 者 名	黒松 太郎				