指定年月日・番号	昭和43年2月20日 第2664号	芦屋市
告示年月日・番号	昭和~~42~~年~~12~~月~~5~~日 兵庫県告示第~~1377~~号	

承　諾　書

この図面記載のとおり道路の位置の指定・変更・廃止を承諾します。

昭和　年　月　日

（申請者）　殿

道路の幅員	6.0M 4.0M M	道路の延長	17.0 31.05 M	道路の面積	226.2M²
工事着手予定期日	昭和43年1月31日	工事完了予定期日	昭和43年2月30日		
道路管理者住所氏名	神戸市須磨区戎町2丁目一ノ2 興和建設KK 代表 菅原譲一 電話(72)126番				

道路となる土地の地名地番	地目	権利の種類	[redacted]	氏名	印
芦屋市 大桝町12番地	宅地	[redacted]			

備考（上記承諾に関する特記事項を記入してください。）

図面作成者住所氏名 [redacted]

凡　例

方位　既存道路及び既指定道路（年月日・番号記入）　市町村界

申請する道路の位置（朱書）　今後予定する道路　既存建築物（用途を記入）

標識の位置　地番界　予定建築物（用途を記入）

下水・側溝等　敷地界

〔注　意〕

1 承諾書の「権利の種類」欄は、土地又はその土地内の建築物若しくは工作物について該当する権利（所有権借地権等）をそれぞれ記入すること。
2 図面にも地番号権利の種類及び氏名を記入すること。
3 附近見取図・道路図及び標準断面図を記載し、方位は一致させること。
4 延長は、幅員別に記入すること。
5 本用紙のみで記入できない場合は、同質、同形の用紙を使用し、該当する部分において権利を有する者及び図面作成者の印で本用紙と割印して追加すること。
6 申請書（正・副）には本用紙（追加紙を含む）のコピーを添付し、本用紙は別に（同時に）提出すること。

指定道路一部廃止変更詳細図

縮尺貳百分之壱

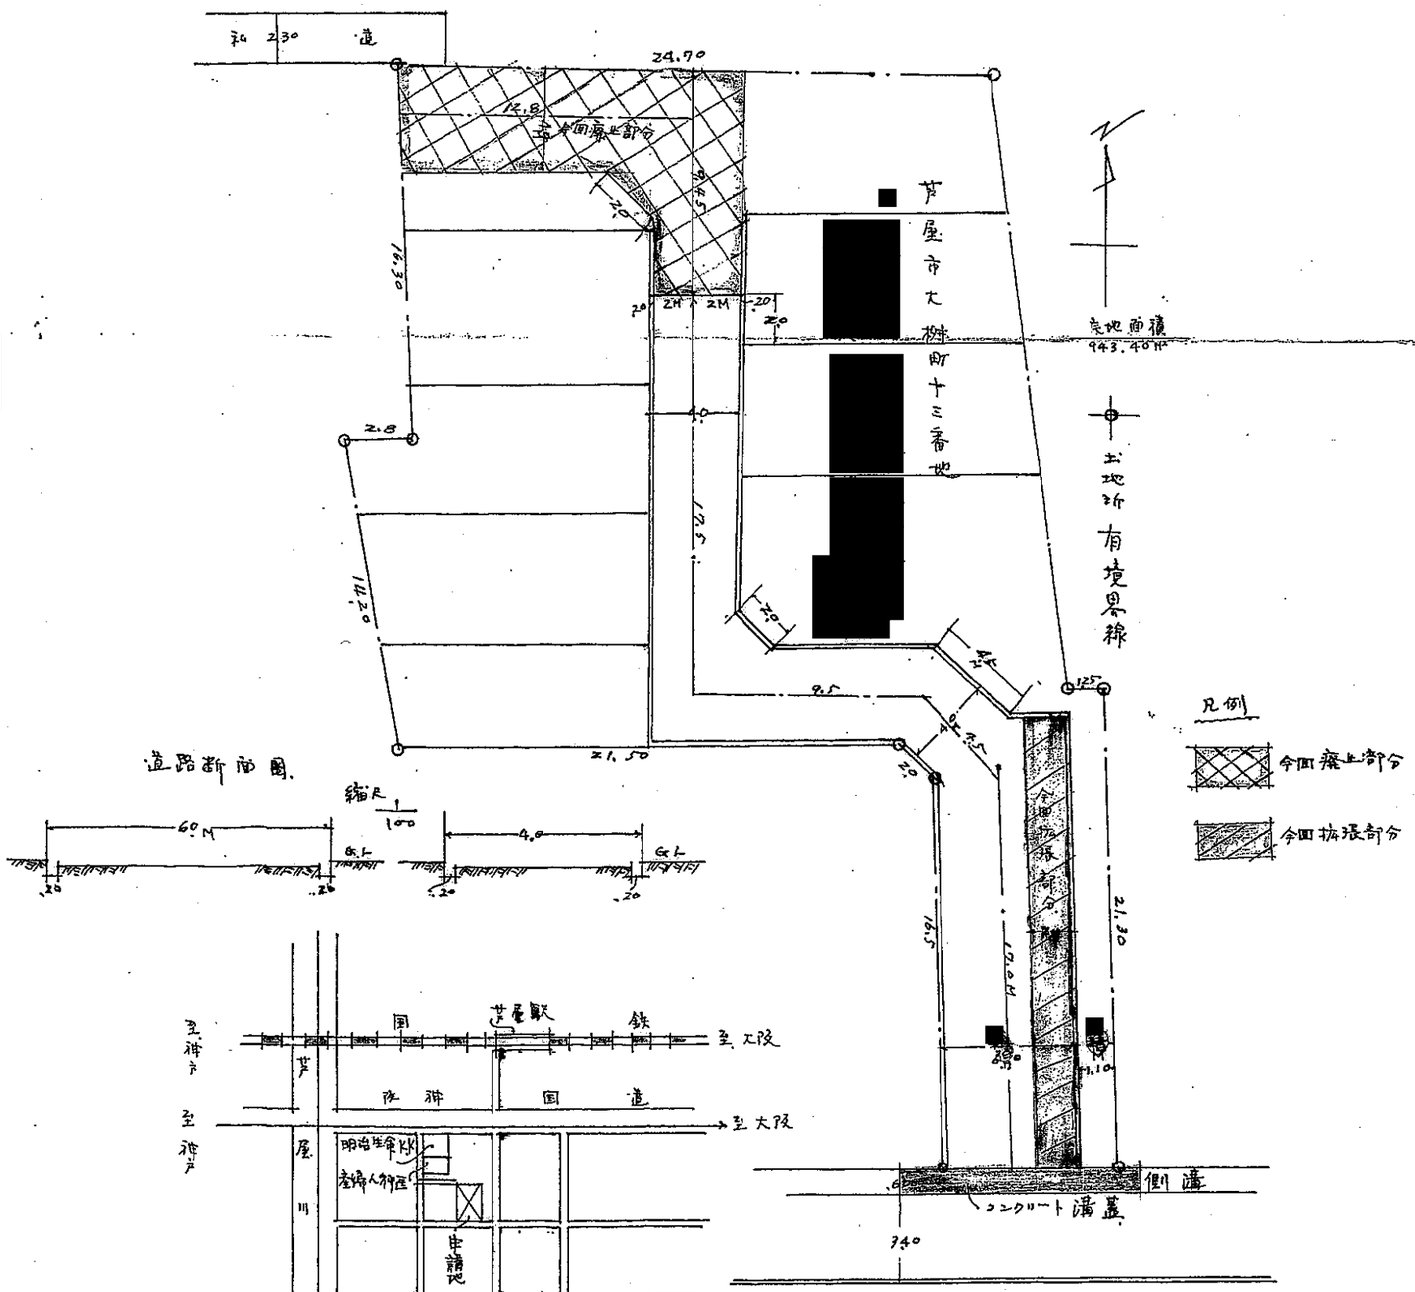

見取図

15